SDU/RS MAP. 23 GAV. 09 REG. 6444

MINISTERIO DA FASENDA

DIRETORIA DO DOMINIO DA UNIÃO

SERVIÇO REGIONAL NO CEARÁ

Planta do terreno acrescido de marinha beneficiado com uma casa numero 596 á Rua Tobajaras e ocupado por José Carneiro da Silveira


Escala 1:200 Área 111,5299 m²

VISTO
Clovis Cavalcanti
Chefe do Serv. Regional

Planta de situação
Esc. 1:10000



RUA GUANACES

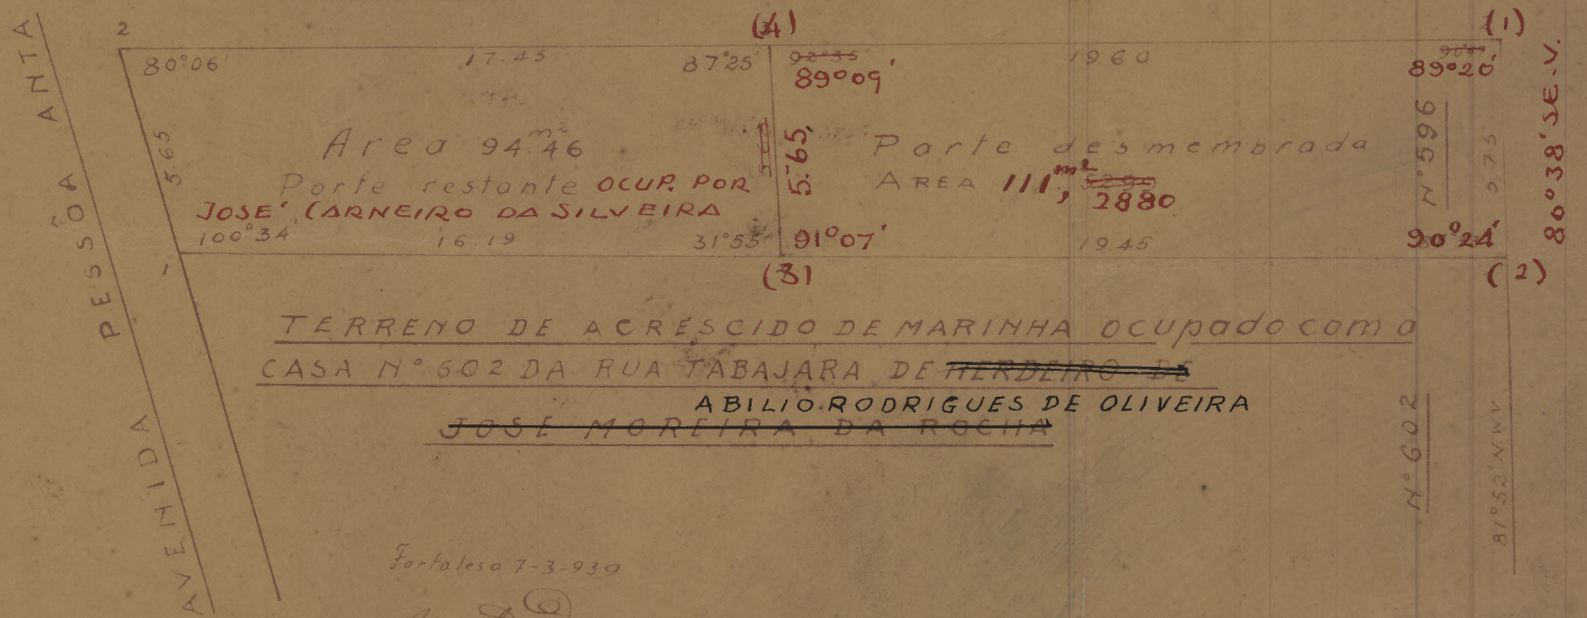

TERRENO DE ACRESCIDO DE MARINHA OCUPADO COM A CASA Nº 602 DA RUA TABAJARA DE ~~HERDEIRO DE~~ ABILIO RODRIGUES DE OLIVEIRA ~~JOSE MOREIRA DA ROCHA~~

Fortaleza 7-3-939

Arsten Duncan
Desenhista

Visto
Fortaleza 7 de 3 de 1939
Clovis Cavalcanti
Chefe S. R. Dominio União no Ceará