
PLANTA do terreno ac. de marinha, ocupado com a casa nº 550, da Rua Imperial, da Freguezia de São José, Municipio do Recife, requerido em aforamento pela Firma Carlos de Brita & Cia.

Escala=1:200.

Recife 12 de Agosto de 1938
Chefe da Secção de Obras
Engº Civil

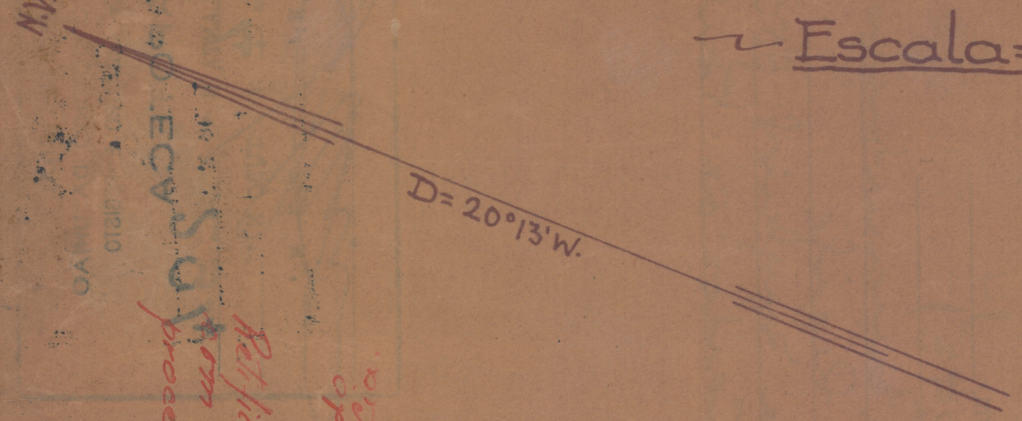

Terr. ac. Tº nº 296-A aforado a Firma Carlos de Brito & Cia.

Retificada a carreira de acordo com o memorial descritivo apresentado. S.P. em 12 de Agosto de 1938
Chefe da Secção de Obras
Engº Civil

Carlos de Brito & Cia

40,20
~~40,m25~~

nº 554

91°50'

2 68°45' NE-V.

90°05'

Area= ~~217,m² 6160~~
219,4983 m2

nº 550

~~5,m75~~ 5,80

88°55'

89°10'

4 5,m10 3

40,35 ~~40,m30~~

Carlos de Brito & Cia.

nº 558

1

Rua Imperial

Escala 1:200