Visto. DIRETORIA DO DOMINIO DA UNIÃO
SERVIÇO REGIONAL EM PERNAMBUCO
Recife, 20 de Junho de 1940
Fernando B. d'Andrada
CHEFE (e.) Substituto

PLANTA

do terreno accrescido de marinha nº 96 B, occupado com o predio nº 303 ant.º 58 da Rua Barão do Triumpho, ant.º do Brum e nº 560 da Rua Cael do Apollo, freguezia de São Frei Pedro Gonçalves, municipio do Recife, pertencente ao Coronel Luiz Dubeux.

Requerido Pelo Dr. Procurador da Fazenda Nacional

Area. 495m2.6109 ~~493m2.88~~ ~~484m2.9900~~

Planta de situação, elemento tirado da Planta do Sr. Rouget Fox.

Escala 1/10.000




Escala 1/200

Recife, 16 de Outubro de 1930.
Carmen Ramos de Albuquerque
Engº Civil

Recife, 4 de Outubro de 1930

Rua Barão do Triumpho

Terreno accr.º de marinha nº 97 B occupado com o predio nº 295 ant.º 60 da Rua Barão do Triumpho ant.ª do Brum, pertencente ao Sr. ~~Achilles~~ Adolpho Pinheiro Filho Ribeiro. Commisso.

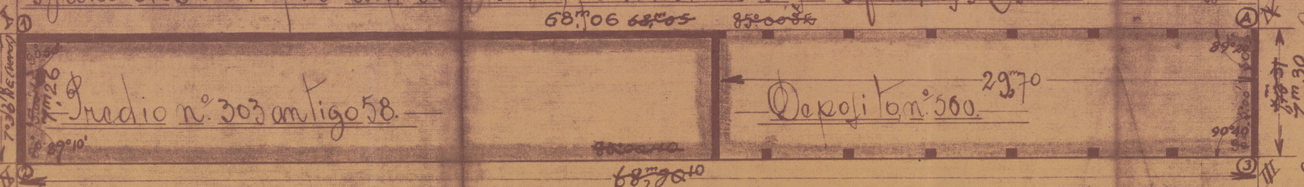

Terreno accr.º de marinha nº 95 B occupado com o predio nº 309 ant.º 58 da Rua Barão do Triumpho ant.ª do Brum, pertencente ao Coronel Luiz Dubeux. Commisso.

Rua Cael do Apollo